


DENNA RITNING ÄR UPPRÄTTAD EFTER BEF. RITNING OCH VISS KONTROLLMÄTNING PÅ PLATS.
 FÖR INSTALLATIONER OCH INREDNING SOM ERSÄTTS ELLER UTBYTES SKALL KONTROLLMÄTNING SKA FÖRE UTFÖRANDET.

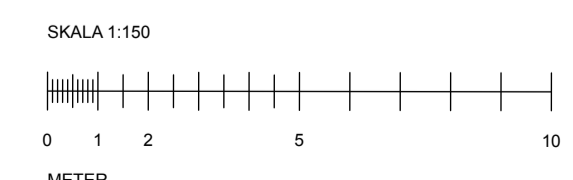

| BET | ANT | ÄNDRING AVSER | DATUM | Sign. |
|---|----------------------|---------------|-------|-------|
| RELATIONSHANDLING | | | | |
| KV. TREKANTEN | | | | |
| <h1>diabas</h1> <p>ARKITEKTER</p> <p>repalagargatan 19 tel. 011-13 30 50 602 25 norrköping info@diabasarkitekter.se www.diabasarkitekter.se</p> | | | | |
| UPPDRAG NR | CA | HANDLÄGGARE | ALF | |
| DATUM | ANSVARIG | | | |
| 230306 | ALF | | | |
| Kv. TREKANTEN ÄTVIDABERGS KOMMUN | | | | |
| RELATION BOTTENPLAN | | | | |
| SKALA A1 1:150 | NUMMER A-40.1-010 | BET | - | |